


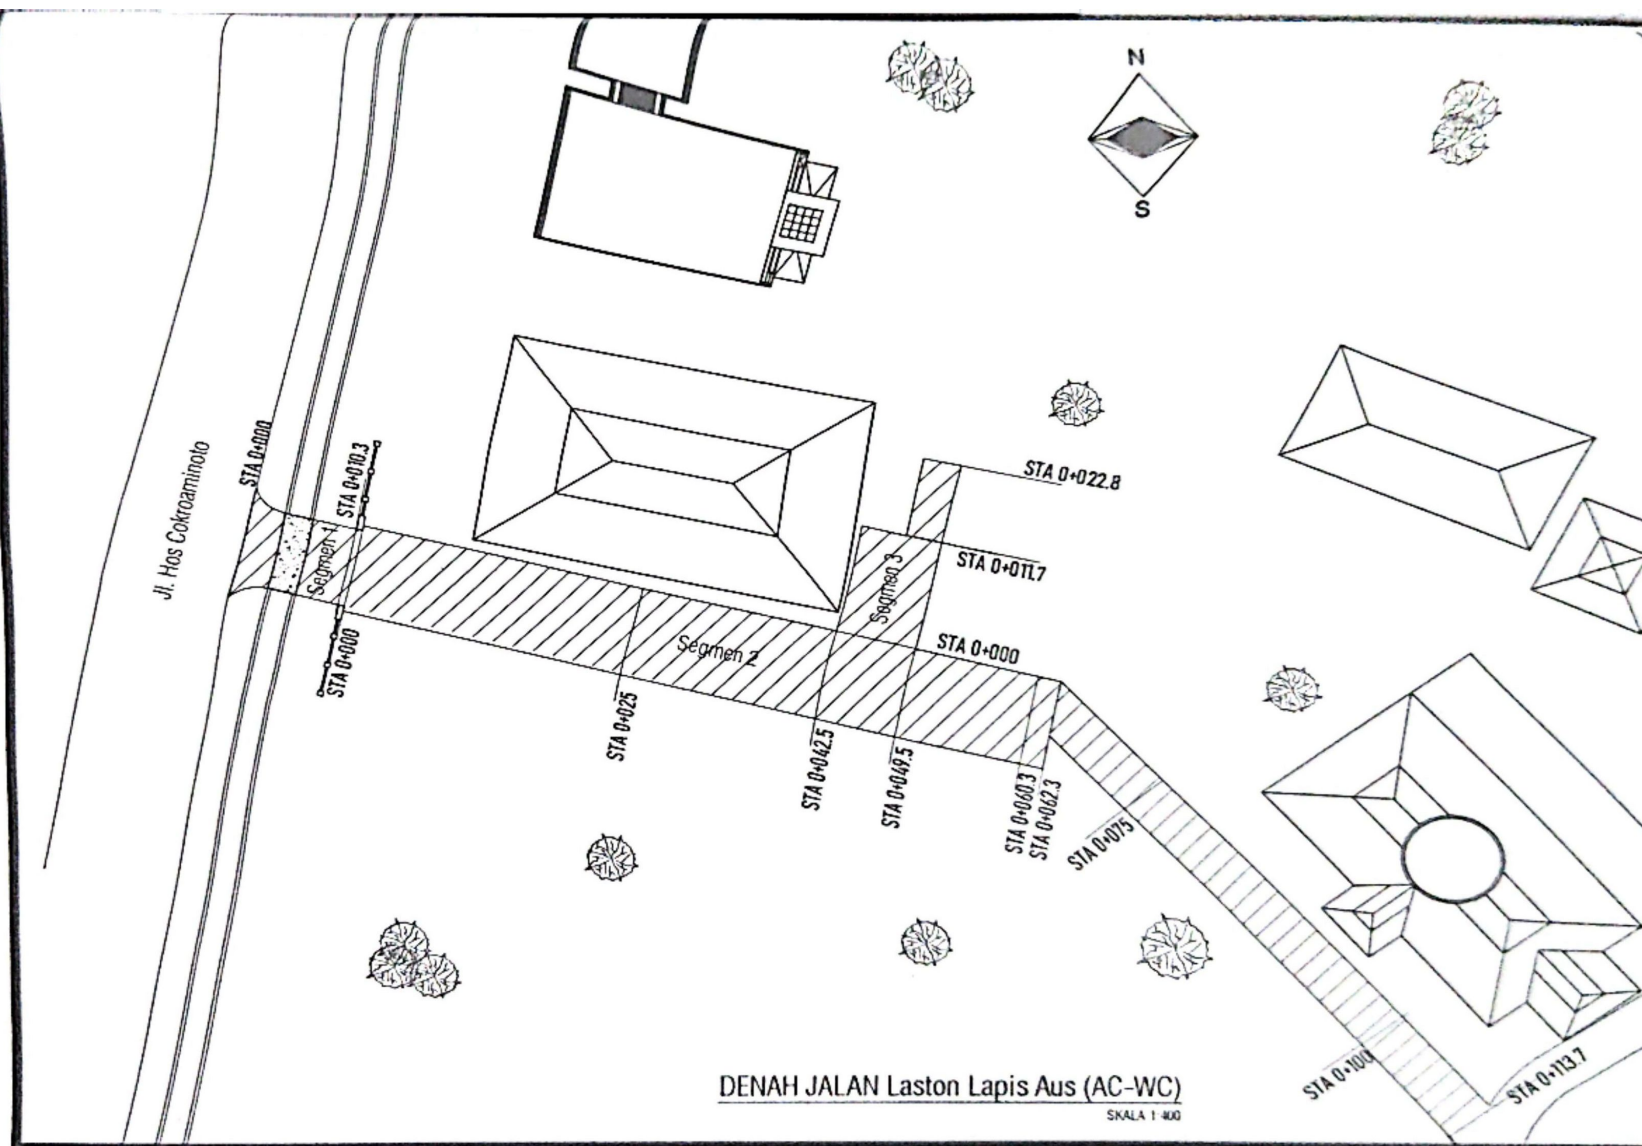

DENAH JALAN Laston Lapis Aus (AC-WC)

SKALA 1:400

PEMERINTAH KOTA PEKALONGAN
DINAS PERENCANAAN DAN KAWASAN BINA
Jl. Pemuda No. 10, Pekalongan, Jawa Tengah

AS BUILT DRAWING

SUB KEGIATAN:

KOORDINASI LINTAS LEMBAGA DAN KERJA
SAMA DENGAN SEKTOR SWASTA UNTUK
PENYEDIAAN INSTRUKTUR SERTA
SARANA DAN PRASARANA LEMBAGA
PELATIHAN KERJA

PEKERJAAN:

PERHATIAN JEMBATAN DAN
PENGASPAHAN LPTD BLK

TAHUN ANGGARAN:

2025

MENGEMBAUT:

PEJABAT PEMERINTAH KOMITMEN

FATKHURROHMAN RAHMAT, SIP
NIP. 19671014 199003 1 003

MENYETUJUT:

PEJABAT PELAKSANA TEKNIS
KEGIATAN

HELMY HENDARSYAH, ST
NIP. 19780529 200701 1 007

DIPERIKSA:

PEJABAT TEKNIS KEGIATAN

AGUNG WIBOWO, A.Md
NIP. NIP. 19921215 201903 1 002

DIPERIKSA:

CV. SENO NUR UTAMA

KIAN PRADINARTA ST
TFL

DIBUAT OLEH:

CV. DWI PARTNER

ANDRI FERNANTO SH
DIREKTUR